


"GEOPLAN" Spółka z o.o.
21-500 Biła Podlaska
ul. Naukowiec 51, tel. (083) 343 19 11
NIP 637-000-07-91

Mapa zasadnicza w Koroszczynie
skala 1:500

Inwentaryzacja powykonawcza rozbudowy budynku
kontroli weterynaryjnej na terenie Terminalu
Samochodowego w Koroszczynie.
Inwestor:

Wykonał: deta uprawnień
ZEIGNIEW PAUDOSZ
Dz. W. G.U.G.I.K. Nr 3898

Załącznik do części nr 1 - remont budynku weterynarii

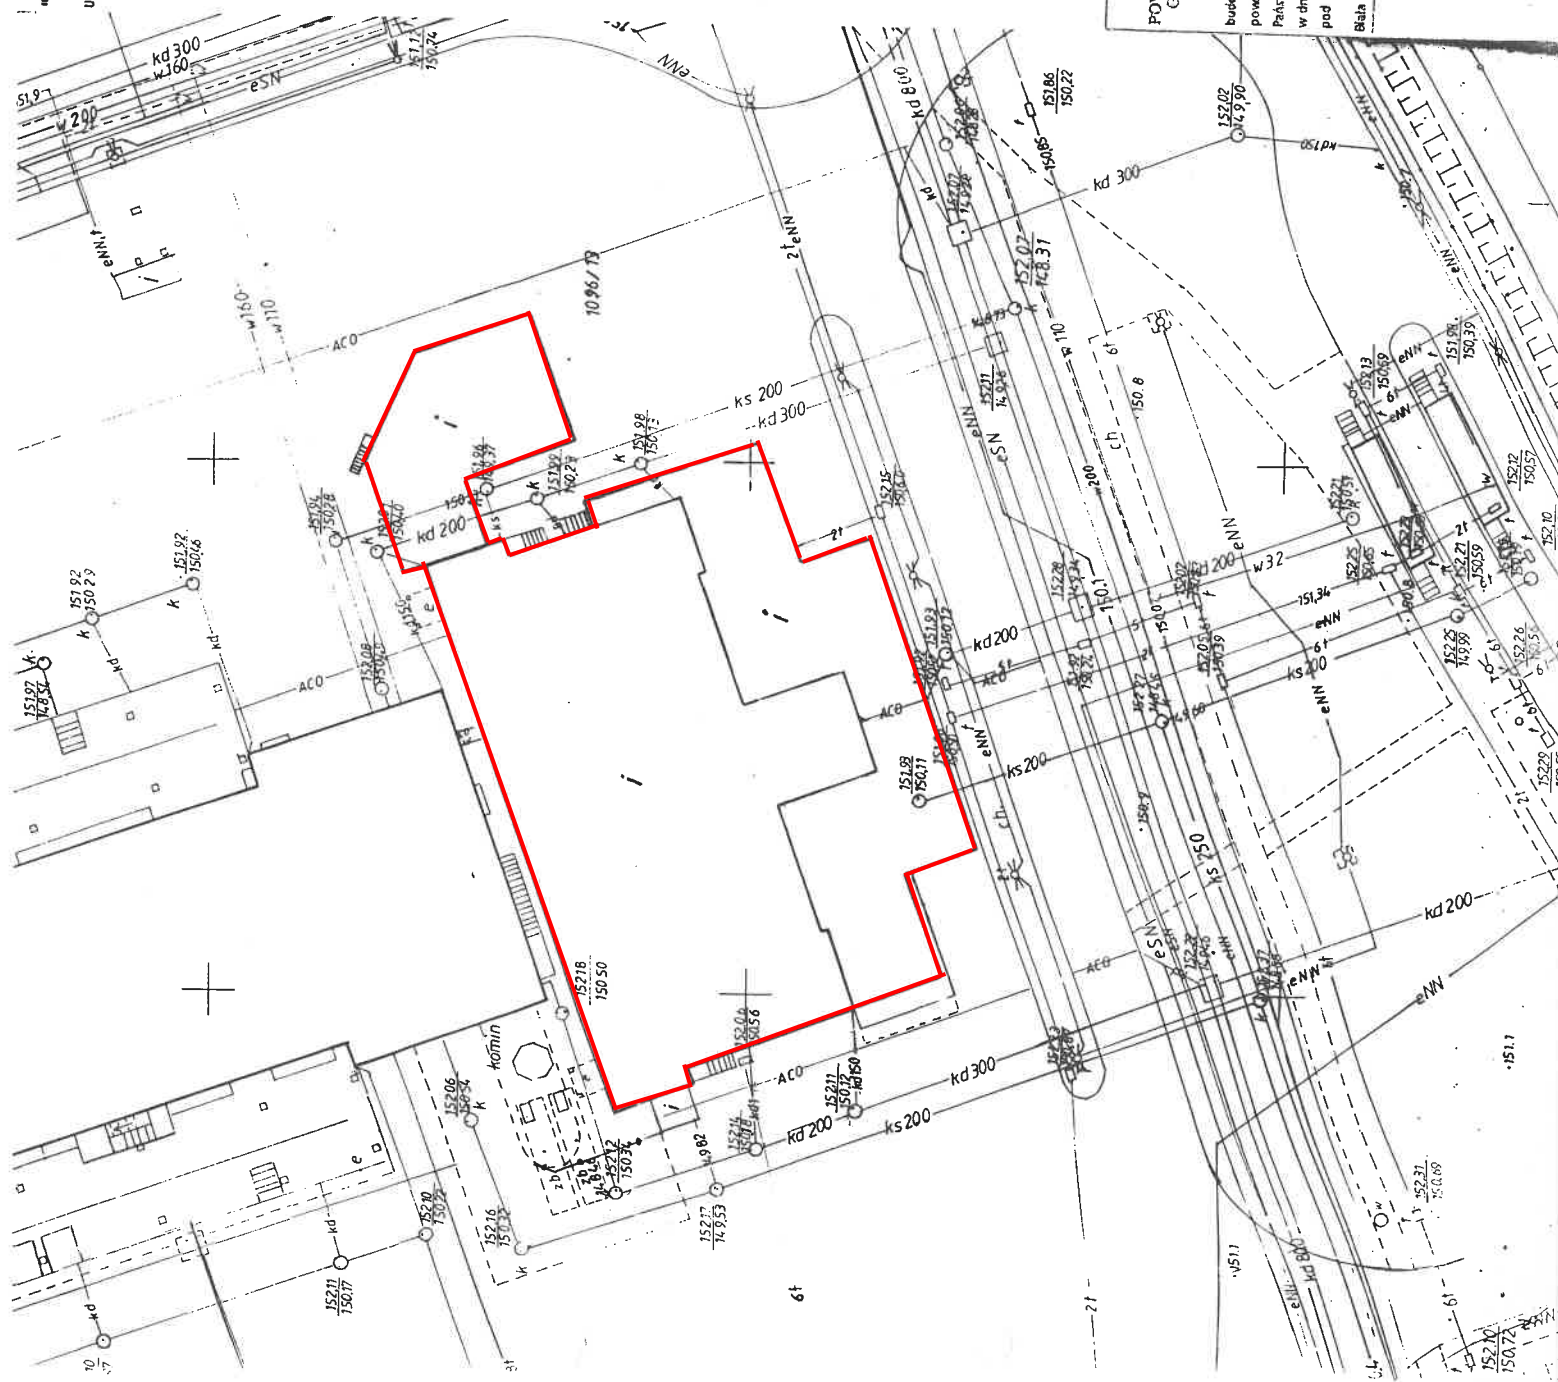

STAROSTWO POWIATOWE
W BIAŁEJ PODLASKIEJ
POWIATOWY OŚRODEK DOKUMENTACJI
GEODEZYJNEJ I KARTOGRAFICZNEJ

Występujące na niniejszej mapie obiekty
budowlane zostały zorientowane, a dokumenty
powstałe w wyniku inwentaryzacji, przysięgo do
Punkty geodezyjne zostały geodezyjnie wyznaczone
w dniu 2003/09/10

pod nr 633/13/2003
Biła Podlaska 2003-09-10

Z up. STA
mgr inż. Elżbieta Kopyt
Kierownik Inwentaryzacji
Dokumentacji Geodezyjnej
i Kartograficznej